

JELMAGYARÁZAT:

- BARÁTI }
PRESELANY } községek nevei
- VIKTORIA MJR. }
BUKOVÁ STRÁN } egyes elnevezések
- Duna folyam }
Dunaj } hajózható folyók
- Ipoly folyó }
Žitava } nem hajózható folyók
- Kemencze p. }
Suchá } patakok, csatornák

KÖVEK:

- △ Mahura felsőrendű háromsz. pont
- △ 47 IV. sz. - - - -
- hármas határoszlopok
- XII szakaszhatárkő
- IV - - - - egyuttal hrsz. pont
- IV. II. főhatárkő
- IV. II. mellékhatárkő
- IV. II. 3a közbeiktatott határkő
- faoszlop
- 95 sokszögkő
- 97 sokszögkő csak föld. állandósítva
- mesgyekő
- mesgyekő
- IV. II. 5a mesgyekő
- 98 - - - - egyuttal sokszögkő
- 14 km. kilométerkő és kőrő
- * halárdomb
- határfa
- 41 vízrajzi osztály szelvényköve
- V. 0.
- △ 128 H.P. } régi háromszögelési pontok
- 127 K.F. }

MŰVELÉSI ÁGAK

- szántóföld
- legelő
- rét
- lombos erdő
- fenyves erdő
- erdő vegyes fákkal
- fűzes
- kert
- szőlő
- mocsár
- nádas
- homokzátony
- temető

MAGYARORSZÁG ÉS CSEHSZLOVÁKIA


KÖZÖTTI

ÁLLAMI HATÁRVONAL

RÉSZLETES TÉRKÉPE

KÉSZÜLT: 1922-1925


MÉRETARÁNY 1:2880

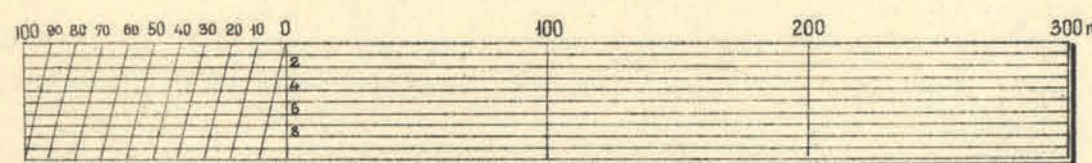

SZAKASZ: XV


ÁTNÉZETI VÁZLAT

ČESKOSLOVENSKO

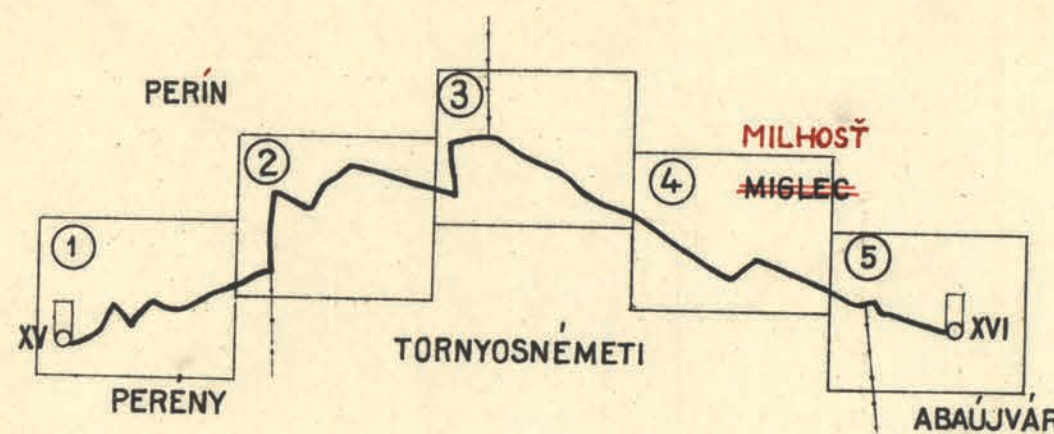

MAGYARORSZÁG

HONGRIE

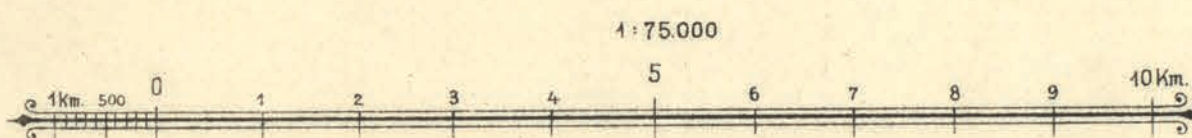

JELMAGYARÁZAT:

- épületek
- templom
- erdészlak
- vízimalom
- vasút
- kövesít árkokkal
- út
- bevagás
- fűtés
- csatorna
- kőhid
- fahidak
- fahíd kőpillérekkel
- vashid
- komp
- a vízfolyás iránya
- kulák
- kőkereszt
- főkereszt
- szemaforok
- vízmérce

C 391 A békeszerződésben vagy a bizaltság döntéseiben névleg megjelölt magassági pont

- sokszögkő
- állami határ
- községi határ
- bemért határ részlet
- felezett
- határfolyó mozgó balírral
- betervezett községi határ
- birtok



Az ábrázolások helyességét igazolom.

Várm. ...

Správnoš dopineného zákresu potvrdzujem.



NYILV.T-BA VEVE

1925 MARC 27.

SORSZÁMA: 27

TCHĚCOSLOVAQUIE
ČESKOSLOVENSKO

MAGYARORSZÁG
HONGRIE



Ezen okmányon színnel feltüntetett változások napon léptek hatályba az Államhatár Felmérésének és Megjelölésének Magyar-Szlovák Közös Bizottsága ülés-szakáról készült jegyzőkönyvnek megfelelően. Budapest, 2001. év 02. hó 10. nap.

Zmeny v tomto dokumente vyznačené farbou nadobudli platnosť dňa 10. 02. 2001 v zmysle Protokolu z zasadania Spoločnej slovensko-maďarskej komisie pre zameriavanie a vyznačovanie štátnych hraníc v Bratislava, dňa 10. 02. 2001.


Ezen okmány magyar és szlovák példányán levő fekete, színű felszerkesztések azonososságát az Államhatár Felmérésének és Megjelölésének Magyar-Szlovák Közös Bizottsága hiteltelítette. Bobrovnik, 2001. év 12. hó 7. nap.

Zhodnosť zákrasov čiernou, farbou slovenskom a maďarskom vyhotovení tohto dokumentu overila Spoločná slovensko-maďarská komisia pre zameriavanie a vyznačovanie štátnych hraníc v Bobrovniku, dňa 7. 12. 2001.




~~TCHÉCOSLOVAQUIE~~
~~ČESKOSLOVENSKO~~

MAGYARORSZÁG
HONGRIE

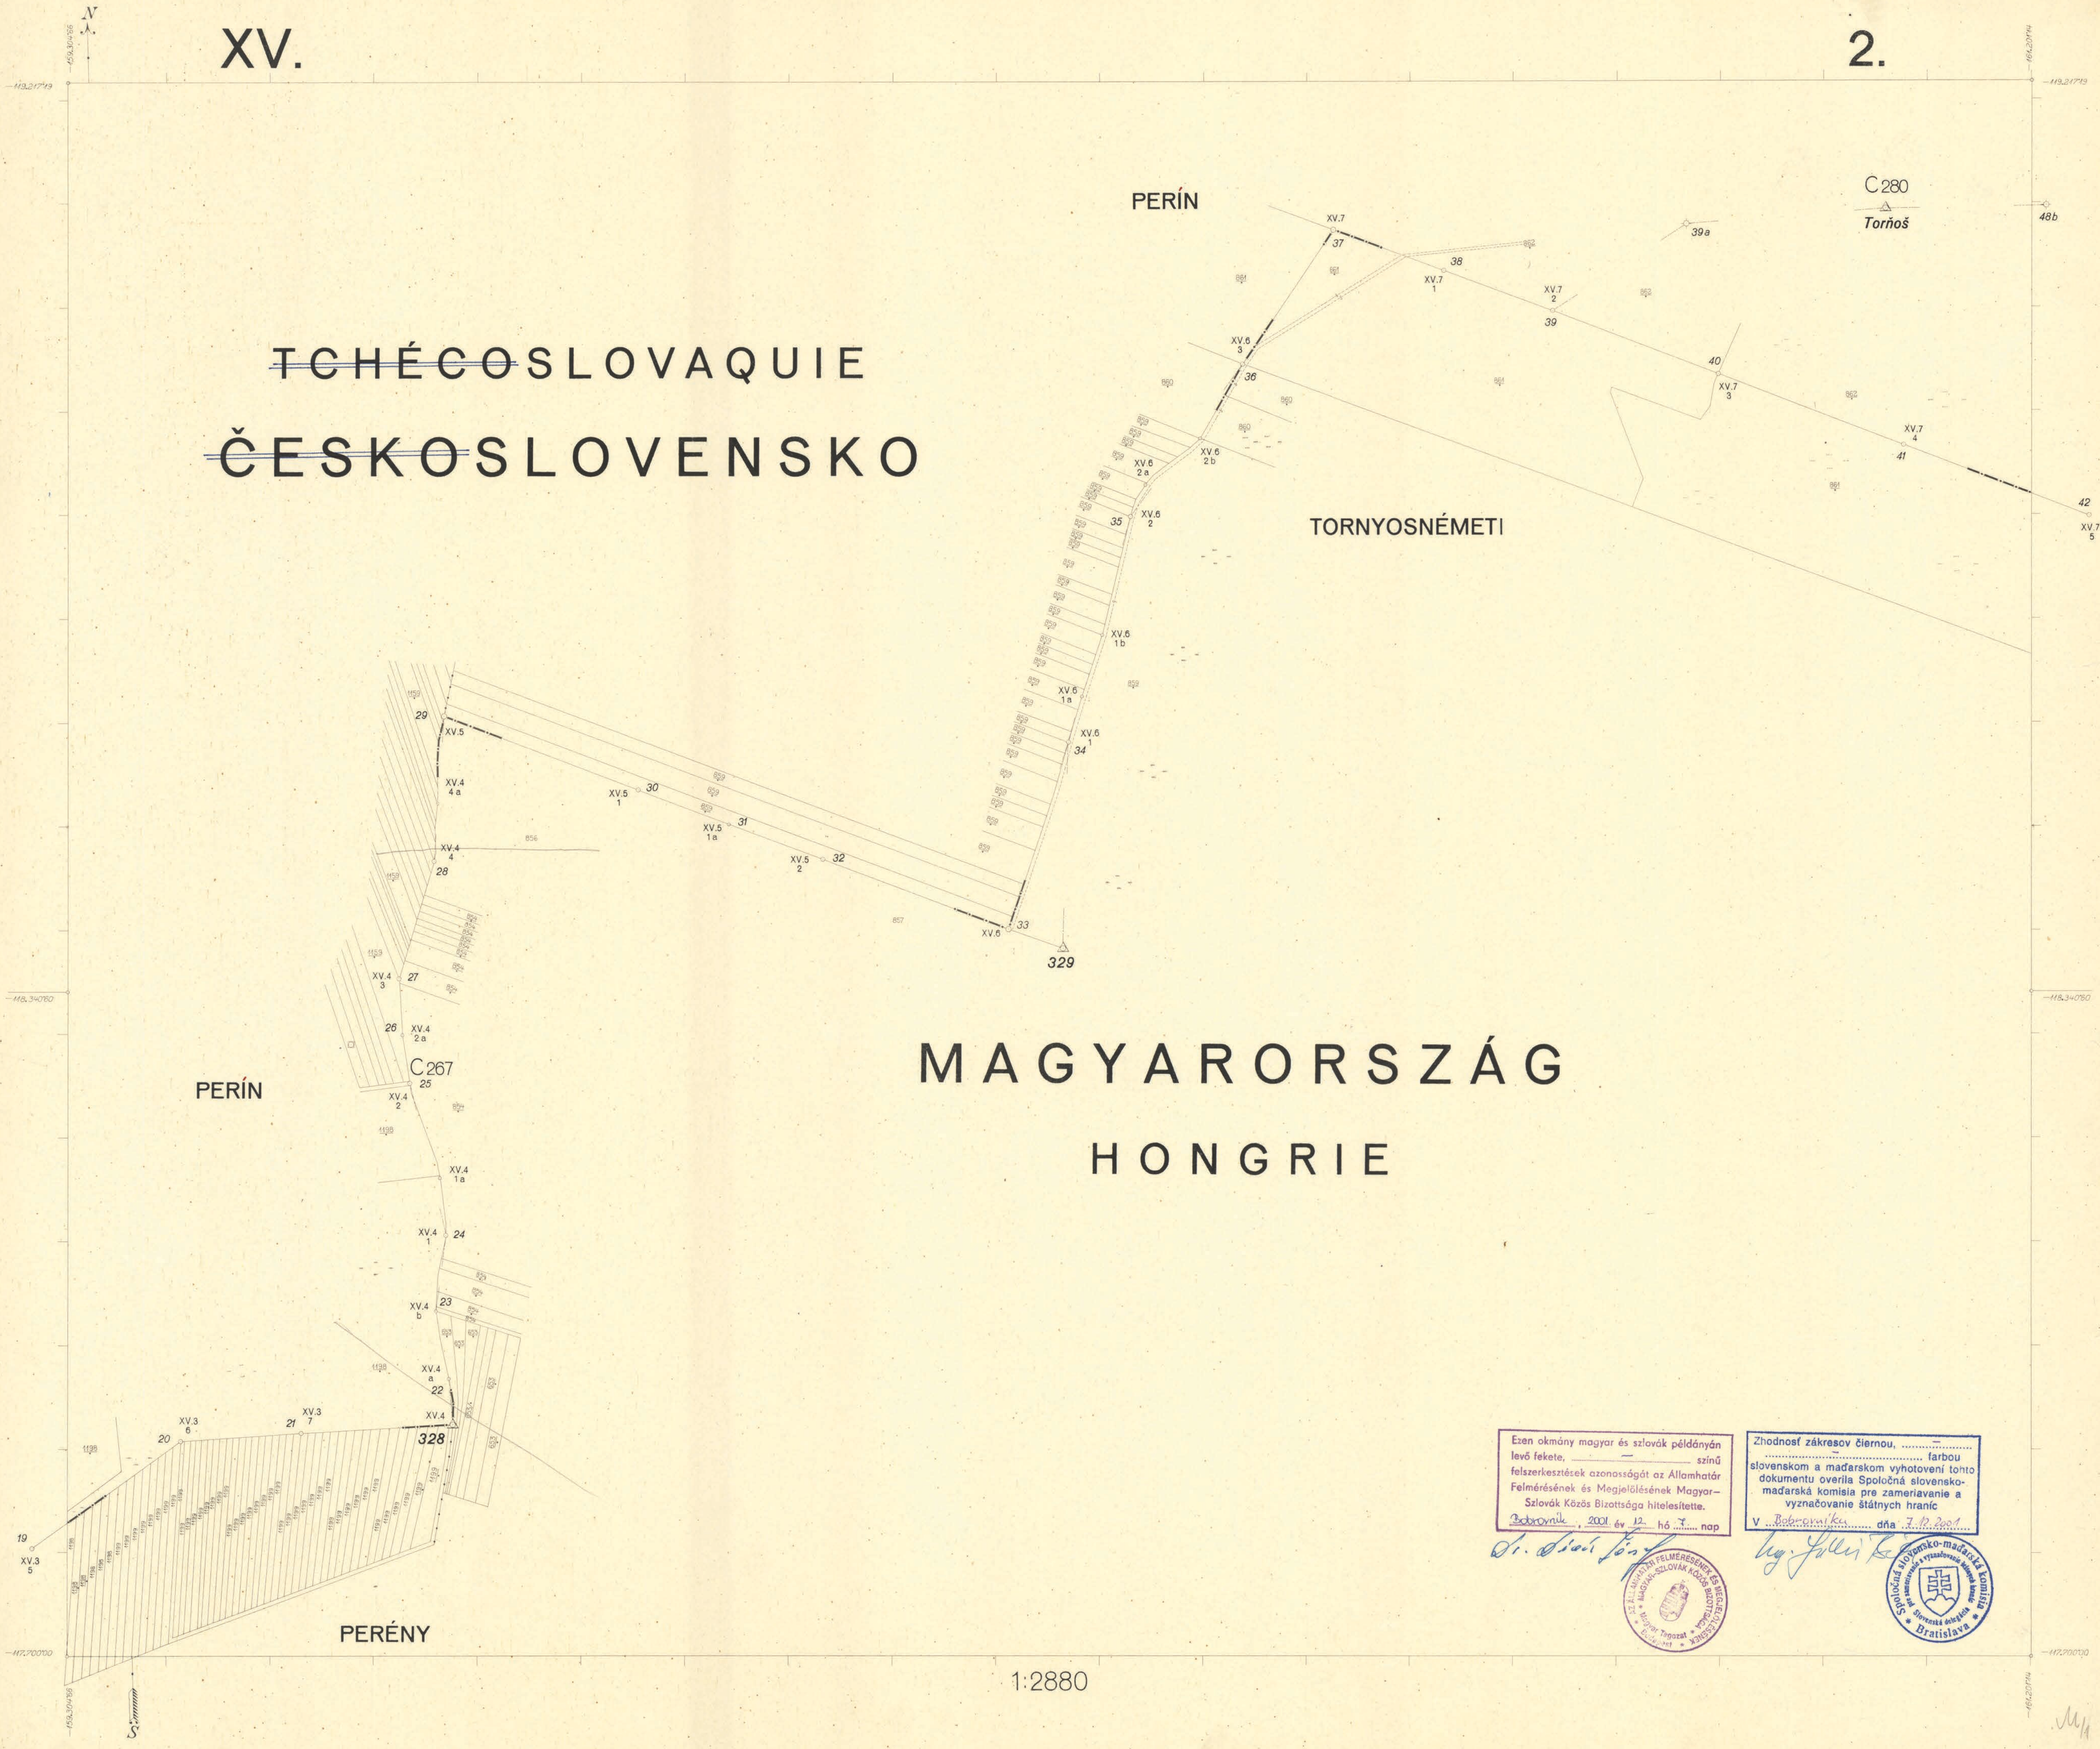

Ezen okmány magyar és szlovák példányán
levő fekete, színű
felszerkesztések azonosságát az Államhatár
Felmérésének és Megjelölésének Magyar-
Szlovák Közös Bizottsága hitelesítette.
Babornik, 2001. év 12. hó nap

Zhodnosť zázrasov čiernou,
farbou
slovenskom a maďarskom vyhotovení tohto
dokumentu overila Spoločná slovensko-
maďarská komisia pre zameriavanie a
vyznačovanie štátnych hraníc
V Baborníku, dňa 7. 12. 2001.

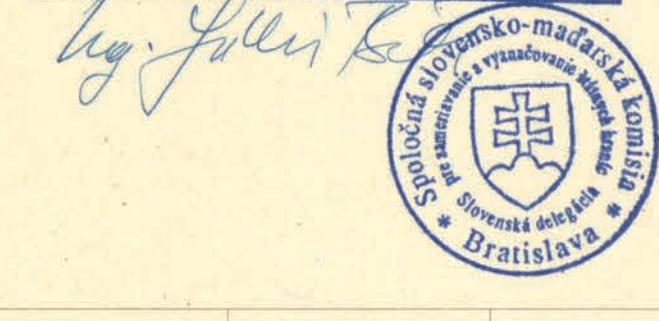

TĚCHĚC OSLOVAQUIE ČESKOSLOVENSKO

PERÍN

RAĐAK

TORNYSNĚMĚTI

MILHOŠŤ
MIGLEC

MAGYARORSZÁG HONGRIE

NA STRÁNI K POTŮČKU

Ezen okmány magyar és szlovák példányán levő fekete, piros színű felszerkesztések azonosságát az Államhatár Felmérésének és Megjelölésének Magyar-Szlovák Közös Bizottsága hitelesítette.
Bobrovnik, 2001. év 12. hó 7. nap

Zhodnosť zákrasov čiernou, červenou a žltou farbou slovenskom a maďarskom vyhotovení tohto dokumentu overila Spoločná slovensko-maďarská komisia pre zameriavanie a vyznačovanie štátnych hraníc
V Bobrovniku dňa 7. 12. 2001



Az átvezetések helyességét igazolom
Správnot' doplneného zákrasu potvrdzujem.
Halmi György
Rajóczy György



As 1920 évi kiegyezési alapján a piros színnel átvezetett változások helyességét igazolom
1980
Halmi György

Správnot' zmien provedených červenou farbou podľa Doplnku z roku 1989 potvrdzujem
Halmi György



XV.12
65

Ezen okmány magyar és szlovák példányán
 levő fekete, piros, zöld színű
 felszerkesztések azonosságát az Államhatár
 Felmérésének és Megjelölésének Magyar-
 Szlovák Közös Bizottsága hitelesítette.
 Bobrovnik, 2001. év. 12. hó. 7. nap

Zhodnosť zákrasov čiarnou, červenou
 zelenou farbou
 slovenskom a maďarskom vyhotovení tohto
 dokumentu overila Spoločná slovensko-
 maďarská komisia pre zameriavanie a
 vyznačovanie štátnych hraníc
 v Bobrovniku dňa 7.12.2001

Dr. Csikó István



Ing. Ján Felc




~~TCHÉCOSLOVAQUIE~~
~~ČESKOSLOVENSKO~~

MILHOŠT
 MIGLEC

MAGYARORSZÁG
 HONGRIE

TORNYSNÉMETI

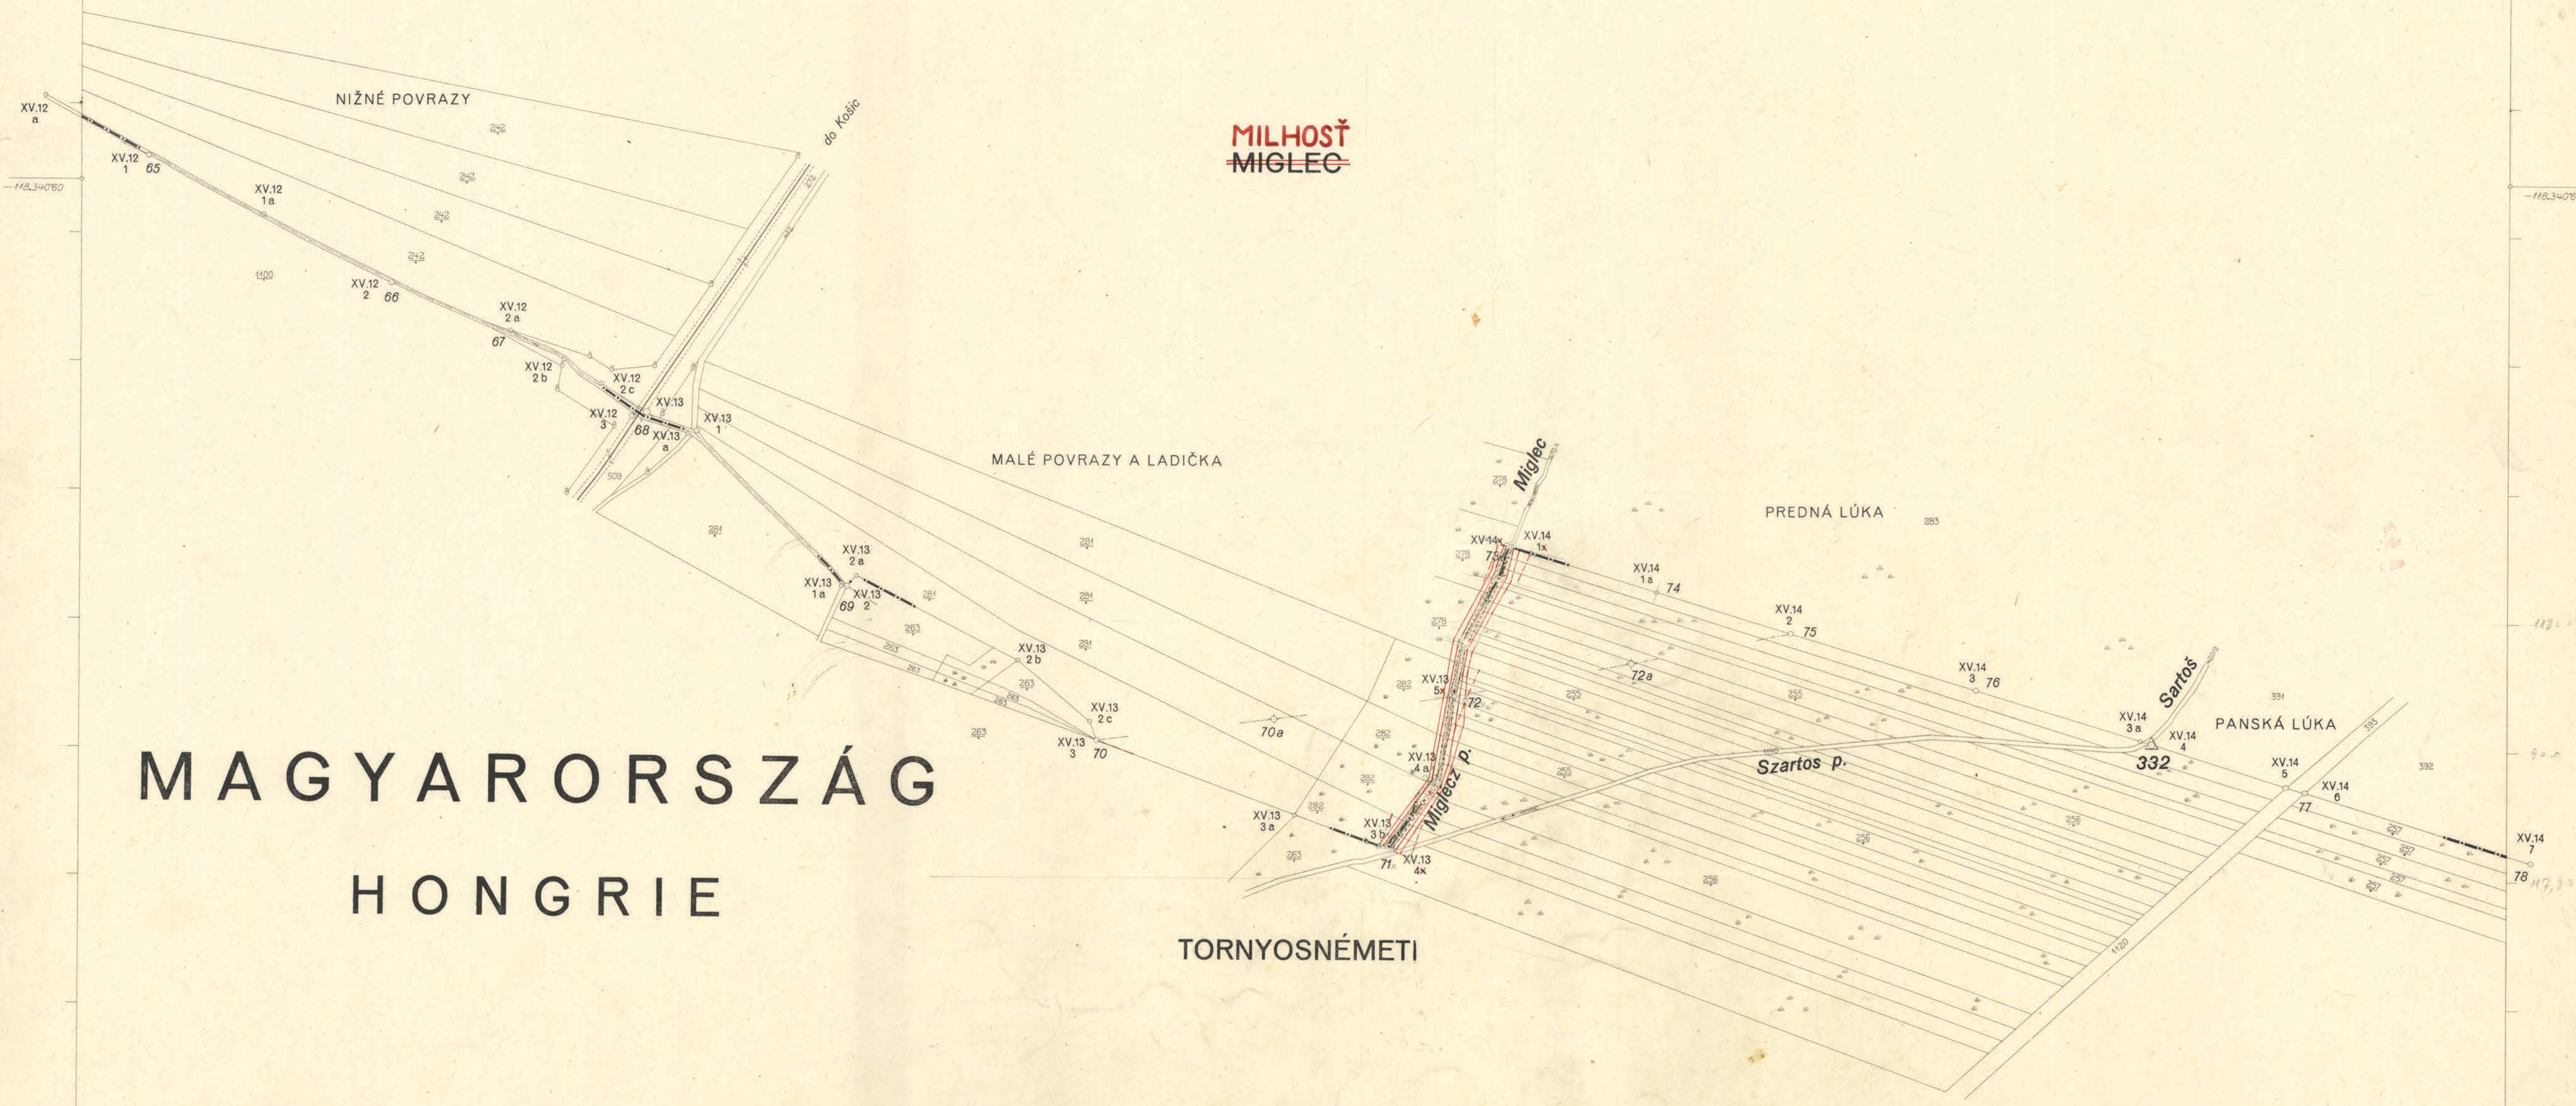

1:2880



Az átvezetések helyességét igazolom.
Dr. Csikó István

Správnosť doplneného
 zakresu potvrdzujem.
Ing. Csikó István



A zöld színnel átvezetett változások
 helyességét igazoljuk.
Ing. Csikó István

Správnosť zmien provedených
 zelenou farbou potvrdzuj.
Ing. Csikó István




Az 1966. évi kiegészítőben
 feltüntetett változások át-
 vezetésének helyességét
 igazoljuk.
Dr. Csikó István

Správnosť zmien provede-
 ných podľa doplnku
 z 1966 potvrdzuj.
Ing. Csikó István



TCHÉCOSLOVAQUIE
ČESKOSLOVENSKO

MILHOŠT
MIGLEC

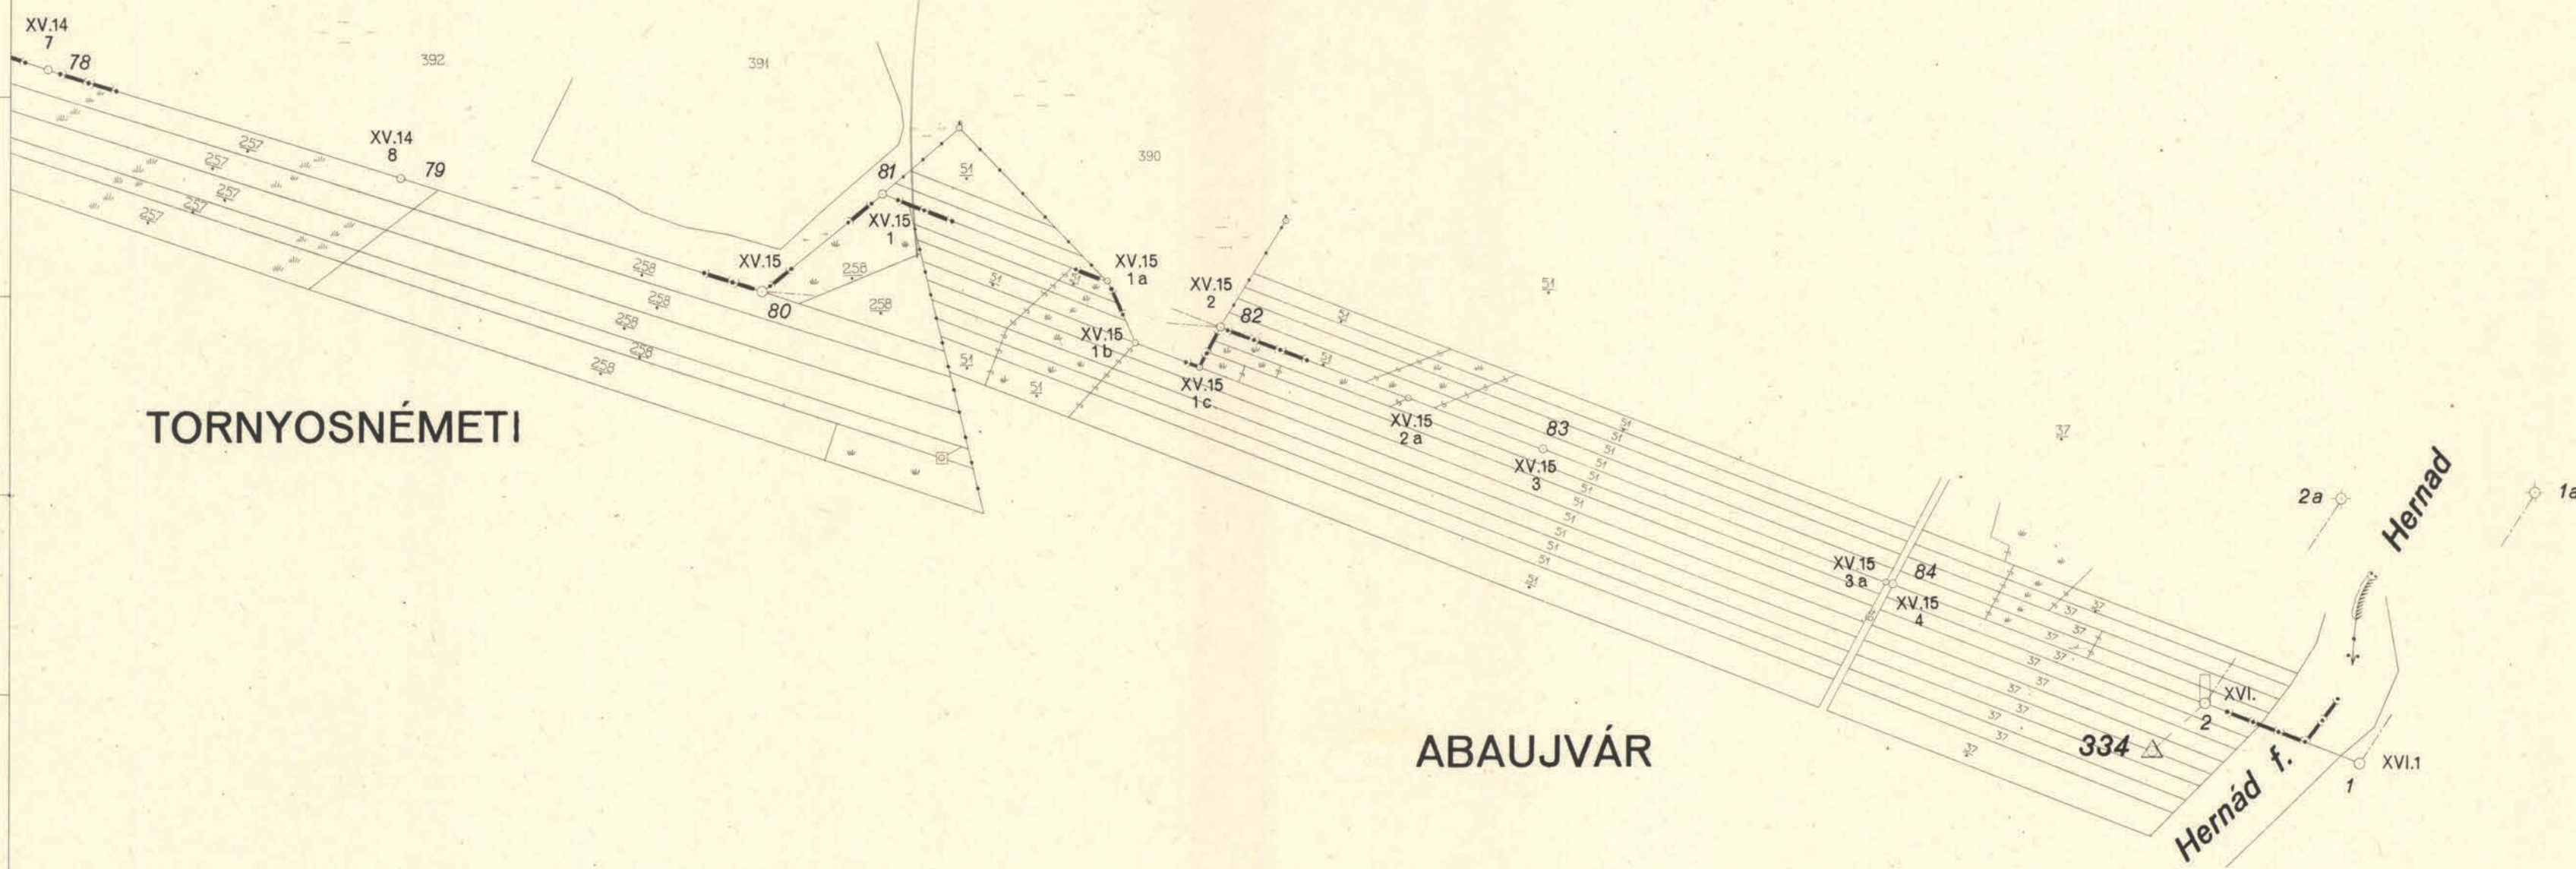

MAGYARORSZÁG
HONGRIE

333

Ezen okmány magyar és szlovák példányán levő fekete, ... színű felszerkesztések azonosságát az Államhatár Felmérésének és Megjelölésének Magyar-Szlovák Közös Bizottsága hitelesítette. Bátornák, 2001. évi 12. hó 7. nap	Zhodnosť zákresov čiernou, ... farbou slovenskom a maďarskom vyhovujúcej tohto dokumentu overila Spoločná slovensko-maďarská komisia pre zameriávanie a vyznačovanie štátnych hraníc Bátornáky, dňa 7.12.2001
--	--

[Handwritten signatures and official stamps]



Az ábrázolások helyességét igazolom
[Signature]

Správnosť doplneného zázresu potvrdzujem.
[Signature]



1:2880



M/1